




Schnitt 1  
Maßstab: 1 : 50

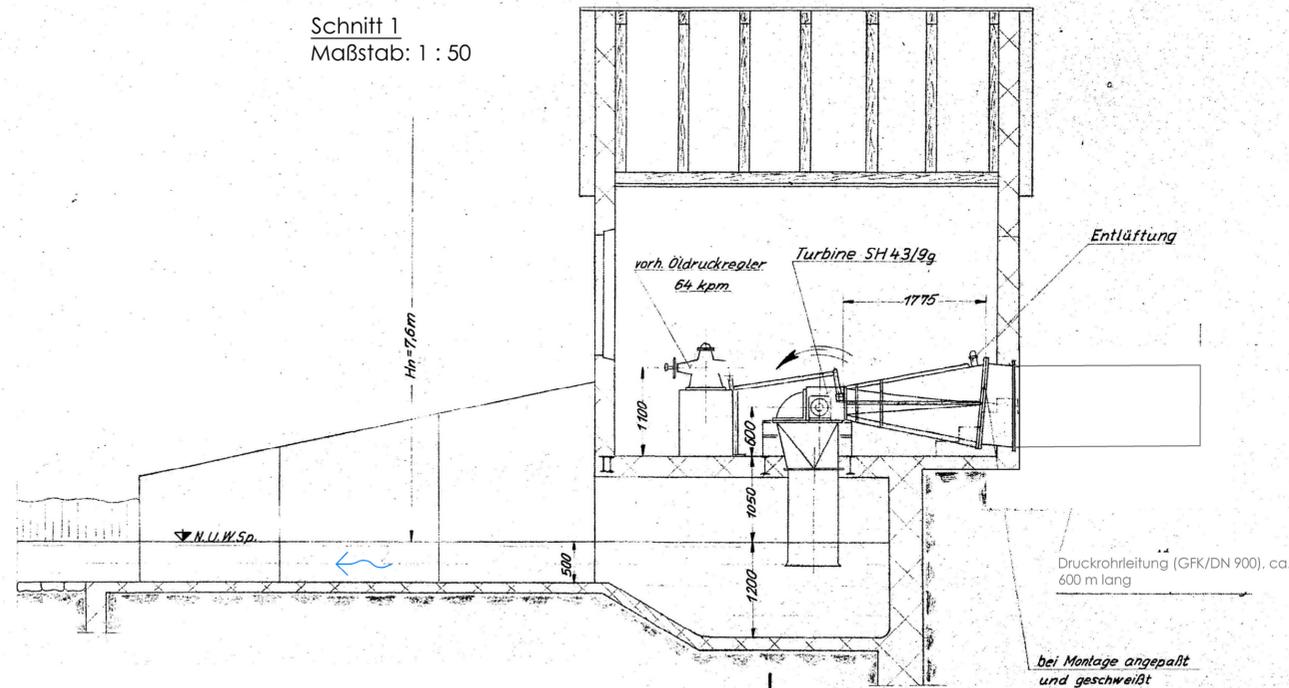

Schnitt 2  
Maßstab: 1 : 50

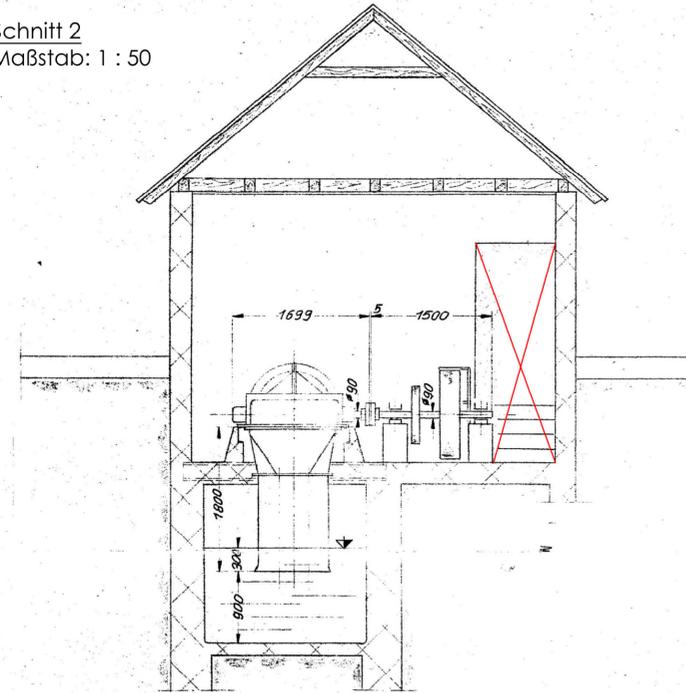

Draufsicht  
Maßstab: 1 : 50

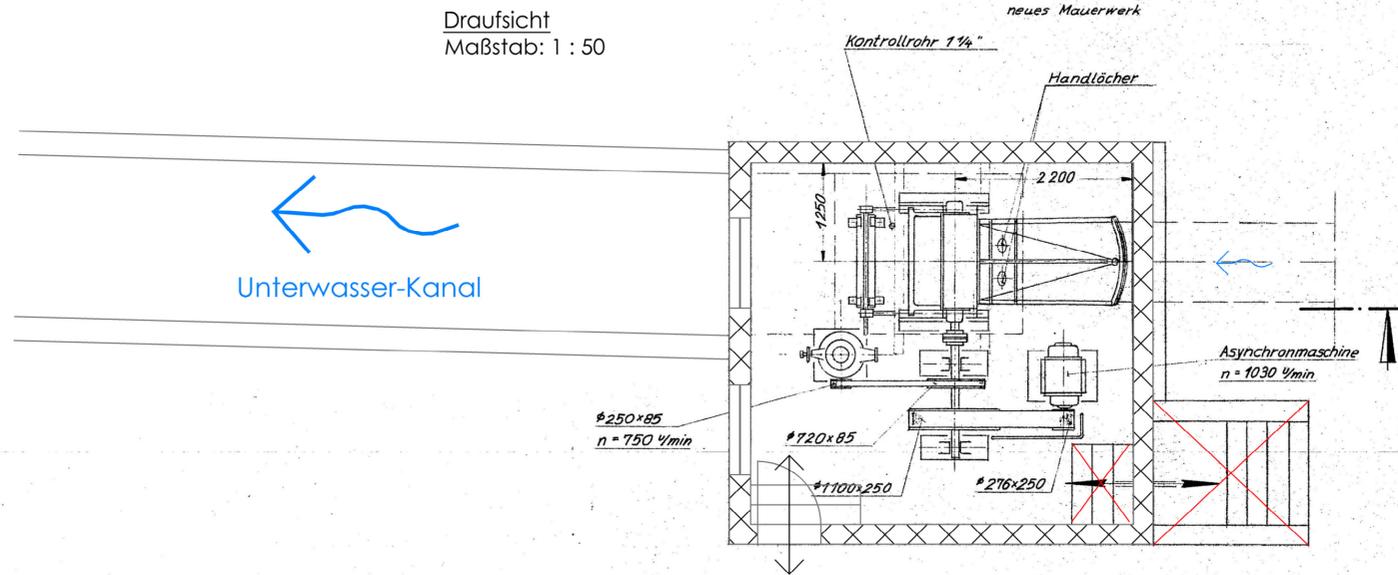

Bestandsplan  
Stand vom 12.07.1973  
übernommen von  
Ossberger-Turbinenfabrik  
und um den erfassten  
Bestand ergänzt

Legende:

- Bestand
- Anmerkungen
- Gewässer

Nr.	Art der Änderung	Datum	Zeichen
Alle Höhen in DE_DHHN2016_NH / m ü. NN			
Entwurfsbearbeitung: INGENIEURBÜRO PFEFFER Stadtplatz 9, 94209 Reggen		 Wasser - Umwelt - Energie	
Tel.:	09921/97171012	Datum	Zeichen
Fax.:	09921/97171010	bearbeitet	05.05.2022
E-Mail:	info@ingenieurbuero-pfeffer.de	gezeichnet	05.05.2022
			Kauschinger

### Genehmigungsplanung

Antragsteller:  
Johannes Ebner  
Sägmühlstraße 4  
94250 Achslach

**WKA Sägmühle**  
Fließgewässer: Teisnach  
Projektgebiet: Goffeszell

**Unterlage 5**  
Krafthaus  
M 1 : 50

aufgestellt und geprüft  
Dipl. Ing. Christoph Pfeffer  
  
Regen den, 05.05.2022